P:\Public\LOGOS\Logo EL2T.png

NOUVELLE-CALEDONIE
PROVINCE SUD
COMMUNE DE NOUMEA

STATION MARAIS

Dessiné par : Célina QALUE

RECOLEMENT

Dessiné par: Q.C

..\..\..\Desktop\LOGO TOPOVIRD 2017\LOGO TOPOVIRD 2019-CO.jpeg

RESEAUX ASSAINISSEMENT

Cadre réservé aux concessionnaires :
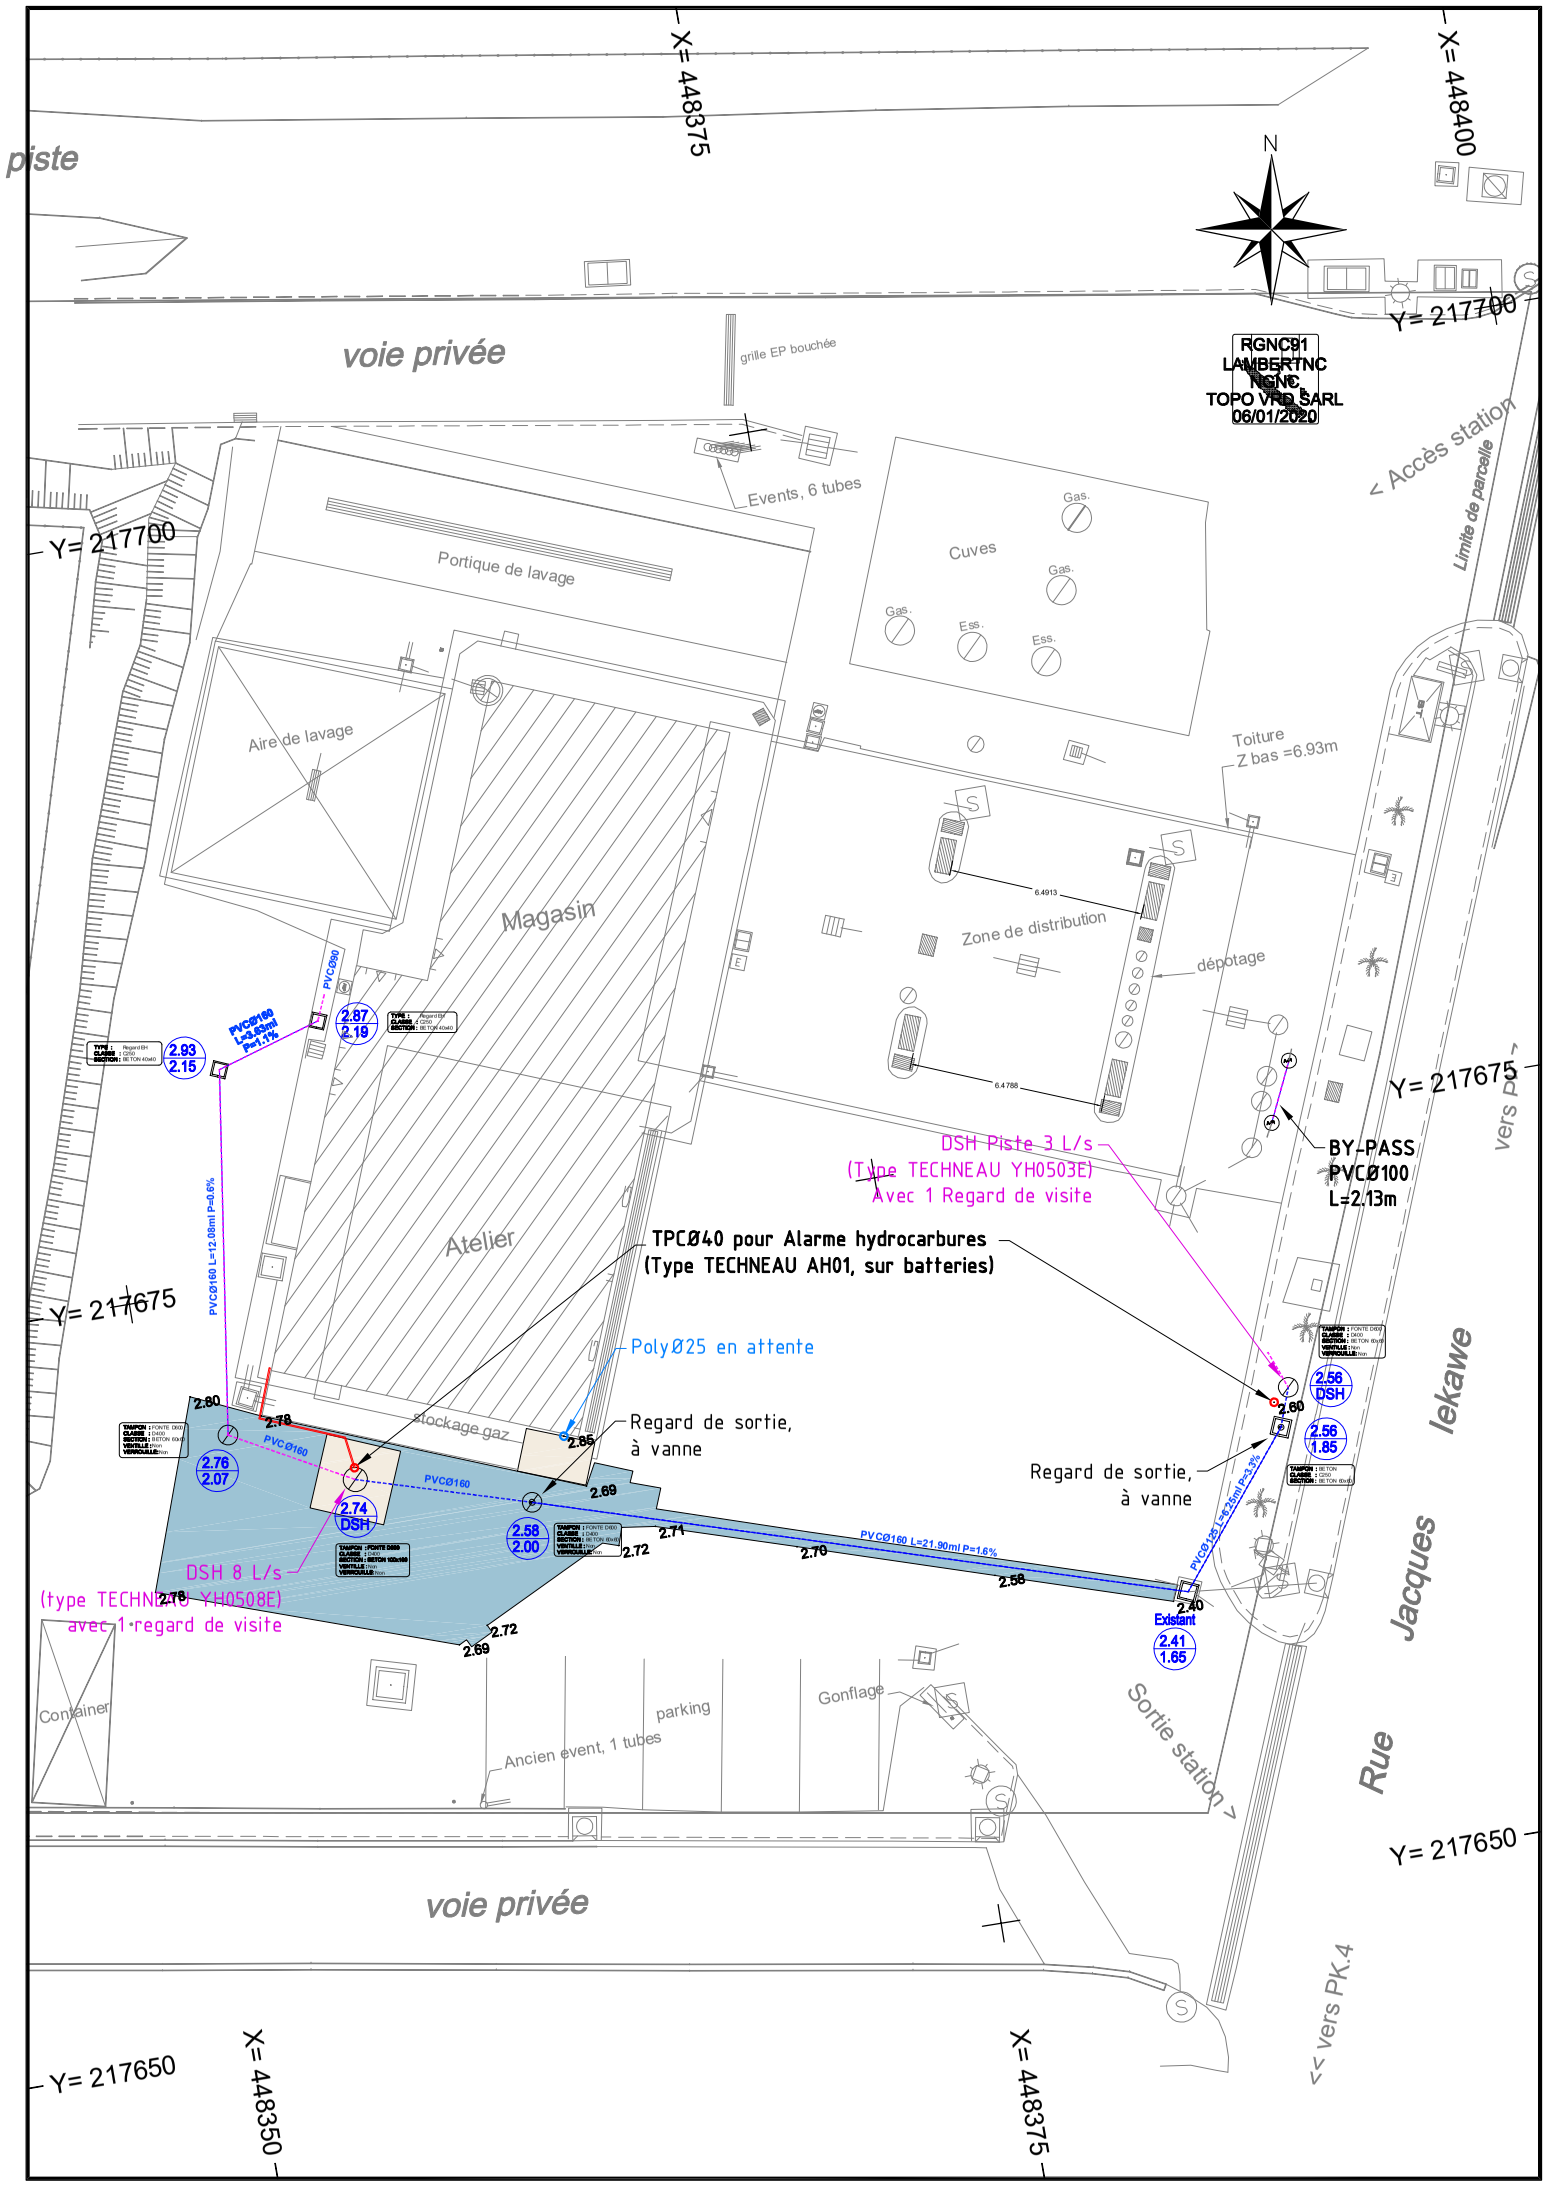
DATE	MODIFICATIONS	Indice	ECHELLE
06/01/2020	Etablissement	01	1/250e
			Ref :95519_ASS_01
			N°: 01